

Opole, dnia 24.11.2010

Starostwo Powiatowe w Opolu
Powiatowy Zespół Uzgadniania
Dokumentacji Projektowych
Plac Wolności 7 45-018 Opole
e-mail: zud@bluesoft.pl
tel. (077) 4412300

O P I N I A NR GK. 7442-1003/2010
UZGODNIENIA DOKUMENTACJI PROJEKTOWEJ

Przedmiot uzgodnienia: **Odwodnienie i oświetlenie w ramach budowy drogi**

Dla: **Biuro Obsługi Technicznej "SEWI"**

Adres: **45-268 OPOLE**
Grota Roweckiego 4D/7

Na wniosek nr: z dnia: 12.11.2010
Data wpływu wniosku: 12.11.2010

Powiatowy Zespół Uzgadniania Dokumentacji Projektowej
opiniuje pozytywnie lokalizację obiektu położonego:

Krasiejów rejon pomiędzy torami PKP, a ulicą Słoneczną - działki jak na planie zagospodarowania terenu

Gmina: OZIMEK

Data posiedzenia: 19.11.2010

Uwagi i zalecenia:

W miejscach zbliżeń i skrzyżowań projektowanego uzbrojenia terenu z uzbrojeniem istniejącym, należy zachować normatywne wzajemne odległości, a roboty ziemne wykonywać ręcznie i pod nadzorem właściwych branż, powiadamiając pisemnie o terminie rozpoczęcia robót. W przypadku wystąpienia skrzyżowań projektowanego uzbrojenia, drogi, chodnika oraz innych budowli inżynierskich z istniejącymi kablami elektrycznymi i telefonicznymi, należy je zabezpieczyć rurami ochronnymi, zgodnie z obowiązującymi normami.

Wykonawca robót budowlanych jest zobowiązany do ochrony znajdujących się na terenie inwestycji - stałych znaków stabilizowanej osnowy geodezyjnej i ponosi odpowiedzialność karną za ich zniszczenie, usunięcie lub przemieszczenie.

Należy wystąpić do Urzędu Gminy o wydanie zgody na zajęcie pasa drogowego na czas wykonywania sieci uzbrojenia terenu oraz podanie technicznych warunków wykonania prac w pasie drogowym.

Dodatkowe informacje dla inwestora i wykonawcy oraz podstawa prawna znajdują się na drugiej stronie opinii.

Integralną częścią niniejszej opinii są opieczetowane mapy zawierające uzgadniany projekt.

Przewodniczący Zespołu
Uzgadniania Dokumentacji Projektowych

Z up. STAROSTY
PRZEWODNICZĄCY
Zespołu Uzgadniania
Dokumentacji Projektowych
Krzysztof Jedrychowski

Informacja dla inwestora:

1. Uzgodnione usytuowanie sieci uzbrojenia terenu podlega wytyczeniu i geodezyjnej inwentaryzacji powykonawczej (przed zasypaniem) przez jednostki uprawnione do wykonywania prac geodezyjnych.
2. W razie niezgodności realizacji sieci uzbrojenia terenu z uzgodnionym projektem, inwestor zobowiązany jest niezwłocznie przedłożyć mapę z inwentaryzacji właściwemu organowi administracji architektoniczno-budowlanej.
3. Uzgodnienie zachowuje ważność przez okres 3 lat od dnia wydania opinii w sprawie uzgodnienia usytuowania projektowanych sieci uzbrojenia terenu, z zastrzeżeniem punktu 4.
4. Uzgodnienie traci ważność w przypadku, gdy inwestor albo organy administracji architektoniczno-budowlanej lub nadzoru budowlanego powiadomią zespół o utracie ważności, zmianie lub uchyleniu decyzji o warunkach zabudowy i zagospodarowania terenu, zatwierdzeniu projektu budowlanego oraz pozwoleniu na budowę.
5. Wykonawca robót budowlanych jest zobowiązany do ochrony znajdujących się na terenie inwestycji stałych znaków stabilizowanej osnowy geodezyjnej i ponosi odpowiedzialność karną za ich zniszczenie usunięcie lub przemieszczenie.

Podstawa prawna:

1. Ustawa z dnia 17 maja 1989r.-Prawo geodezyjne i kartograficzne (Dz.U. 240 z 2005 r. poz. 2027 z późniejszymi zmianami).
2. Rozporządzenie Ministra Rozwoju Regionalnego i Budownictwa z dnia 2 kwietnia 2001 r. w sprawie geodezyjnej ewidencji sieci uzbrojenia terenu oraz zespołów uzgadniania dokumentacji projektowych (Dz.U. 38 z 2001, poz. 455).
3. Rozporządzenie Ministra Gospodarki Przestrzennej z dnia 21 lutego 1995r., w sprawie rodzaju i zakresu opracowań geodezyjno-kartograficznych oraz czynności geodezyjnych obowiązujących w budownictwie (Dz.U. 25, poz. 133).

Biurow Obsługi Technicznej

Biurow Obsługi Technicznej "SEWI"
45-268 Opole, ul. Grota Roweckiego 4D/7
e-mail: bs@sewi@op.pl, www.botsewi.pl
tel. (0-77) 550 60 85, tel. kom 602 779 951, 696 177 470

Projekt budowlany wykonawczy budowy drogi w rejonie
wykopisk w m. Krasiejów!

Projekt zagospodarowania terenu.

Temat: opracowania: 10% i 30% rysunku:	773,5 Gmina Ozimek	Skala: 1:1000	177,1
Investor: BRANZA: Drogowa.	773,5 Gmina Ozimek	Data: maj 2010 r.	177,1
PROJEKTANT: - inż. Sebastian Raudy SPRAWDZIŁ: - inż. Sebastian Willisowski	773,5 Gmina Ozimek	Rysunek nr:	1
nr upr. OPL/0233/PWOD/06	773,5 Gmina Ozimek	nr zadania: XSEW/010	
nr upr. OPL/0286/POO/06	773,5 Gmina Ozimek		

24-11-2010
UZGODNIENIE
na podst. art 28 ust. 1 i 2 ustawy z dnia 17 maja 1989 r
(z późn. zm.) - Prawo Geodezyjne i Kartograficzne
Niniejszy zał. stanowi integralną część
OPINI ZUD nr **OK. 2442-1003/2010**

STAROSTWO POWIATOWE W OPOLU
POWIATOWY ZESPÓŁ UZGADNIANIA
DOKUMENTACJI PROJEKTOWYCH
ul. 45-018 Opole, plac Wolności 7
tel. 77 44 12 300, 77 44 12 313


Z UP. STAROSTY
PRZEWODNIŁ ZAC.
Zespoły Uzgodnienia
Dokumentacji Projektowych
Krzysztof Sępczykowski

Nie wyklucza się istnienia w terenie innych
nie wykazanych na niniejszym rysunku
podziemnych, które mogą być zagrożeniem
dla inwestycji. Inż. o kwaterę 0-2-2
nie udzielał w niniejszym projekcie



474.212.163
1:1000

1

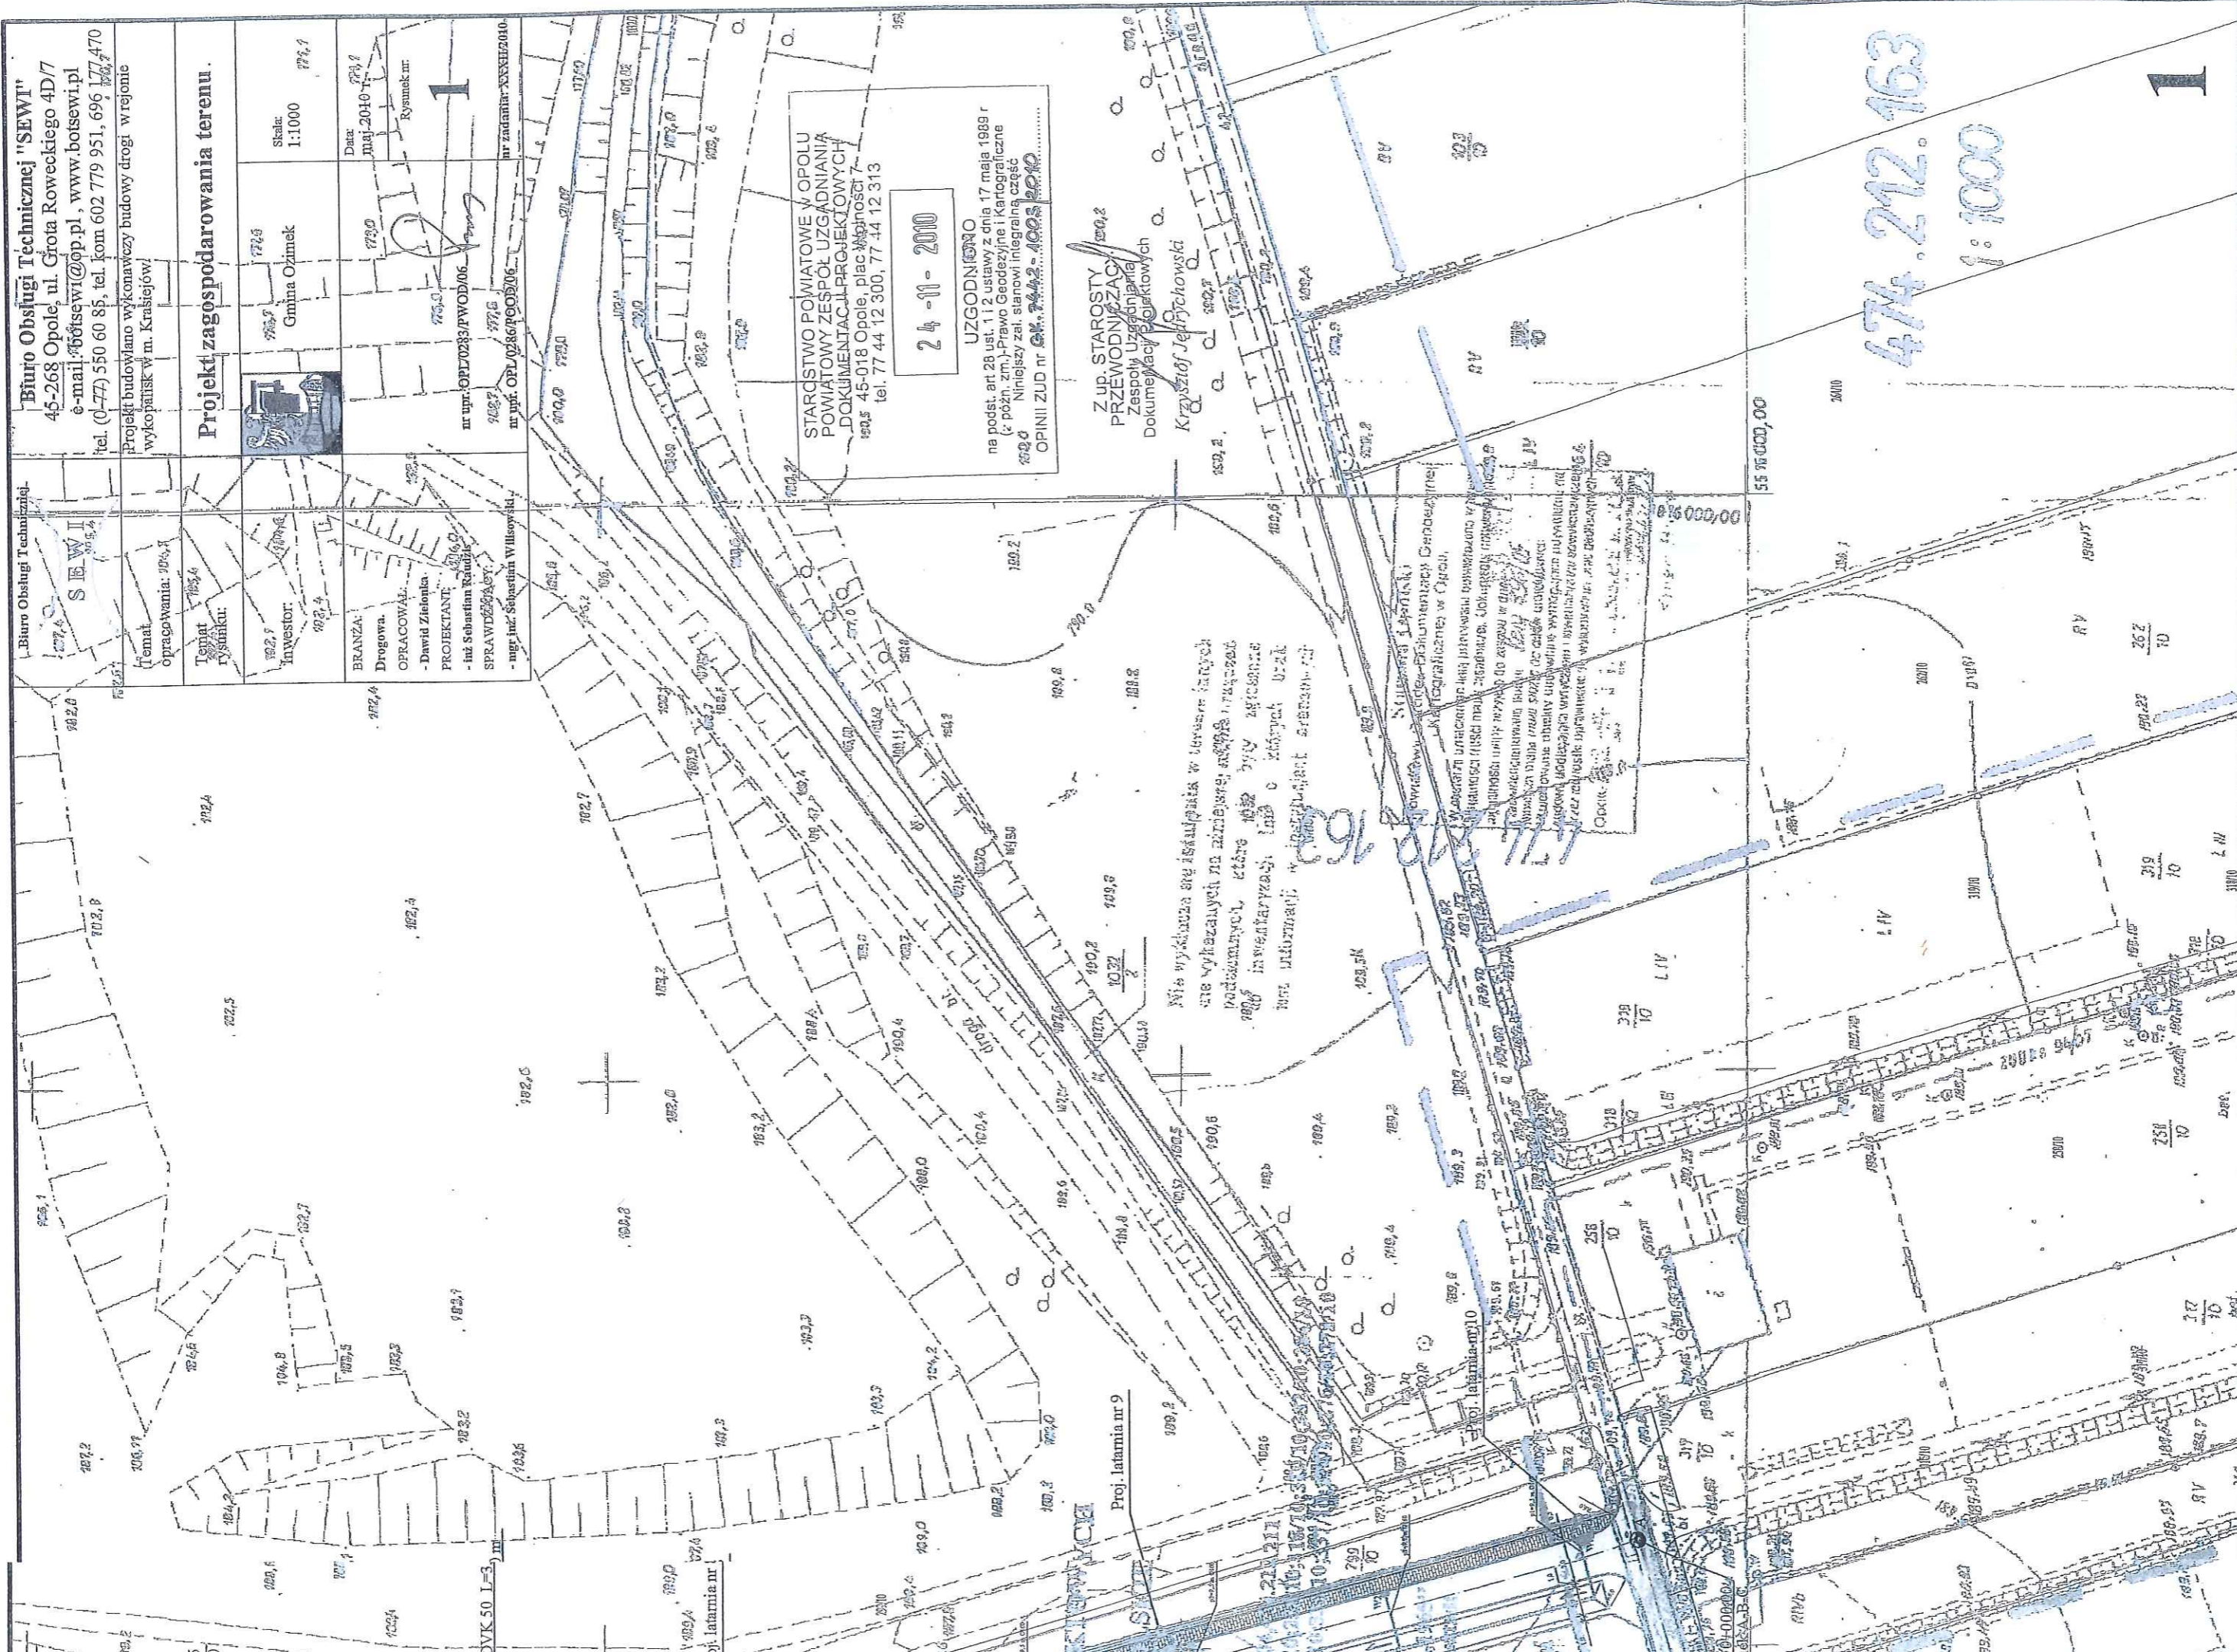



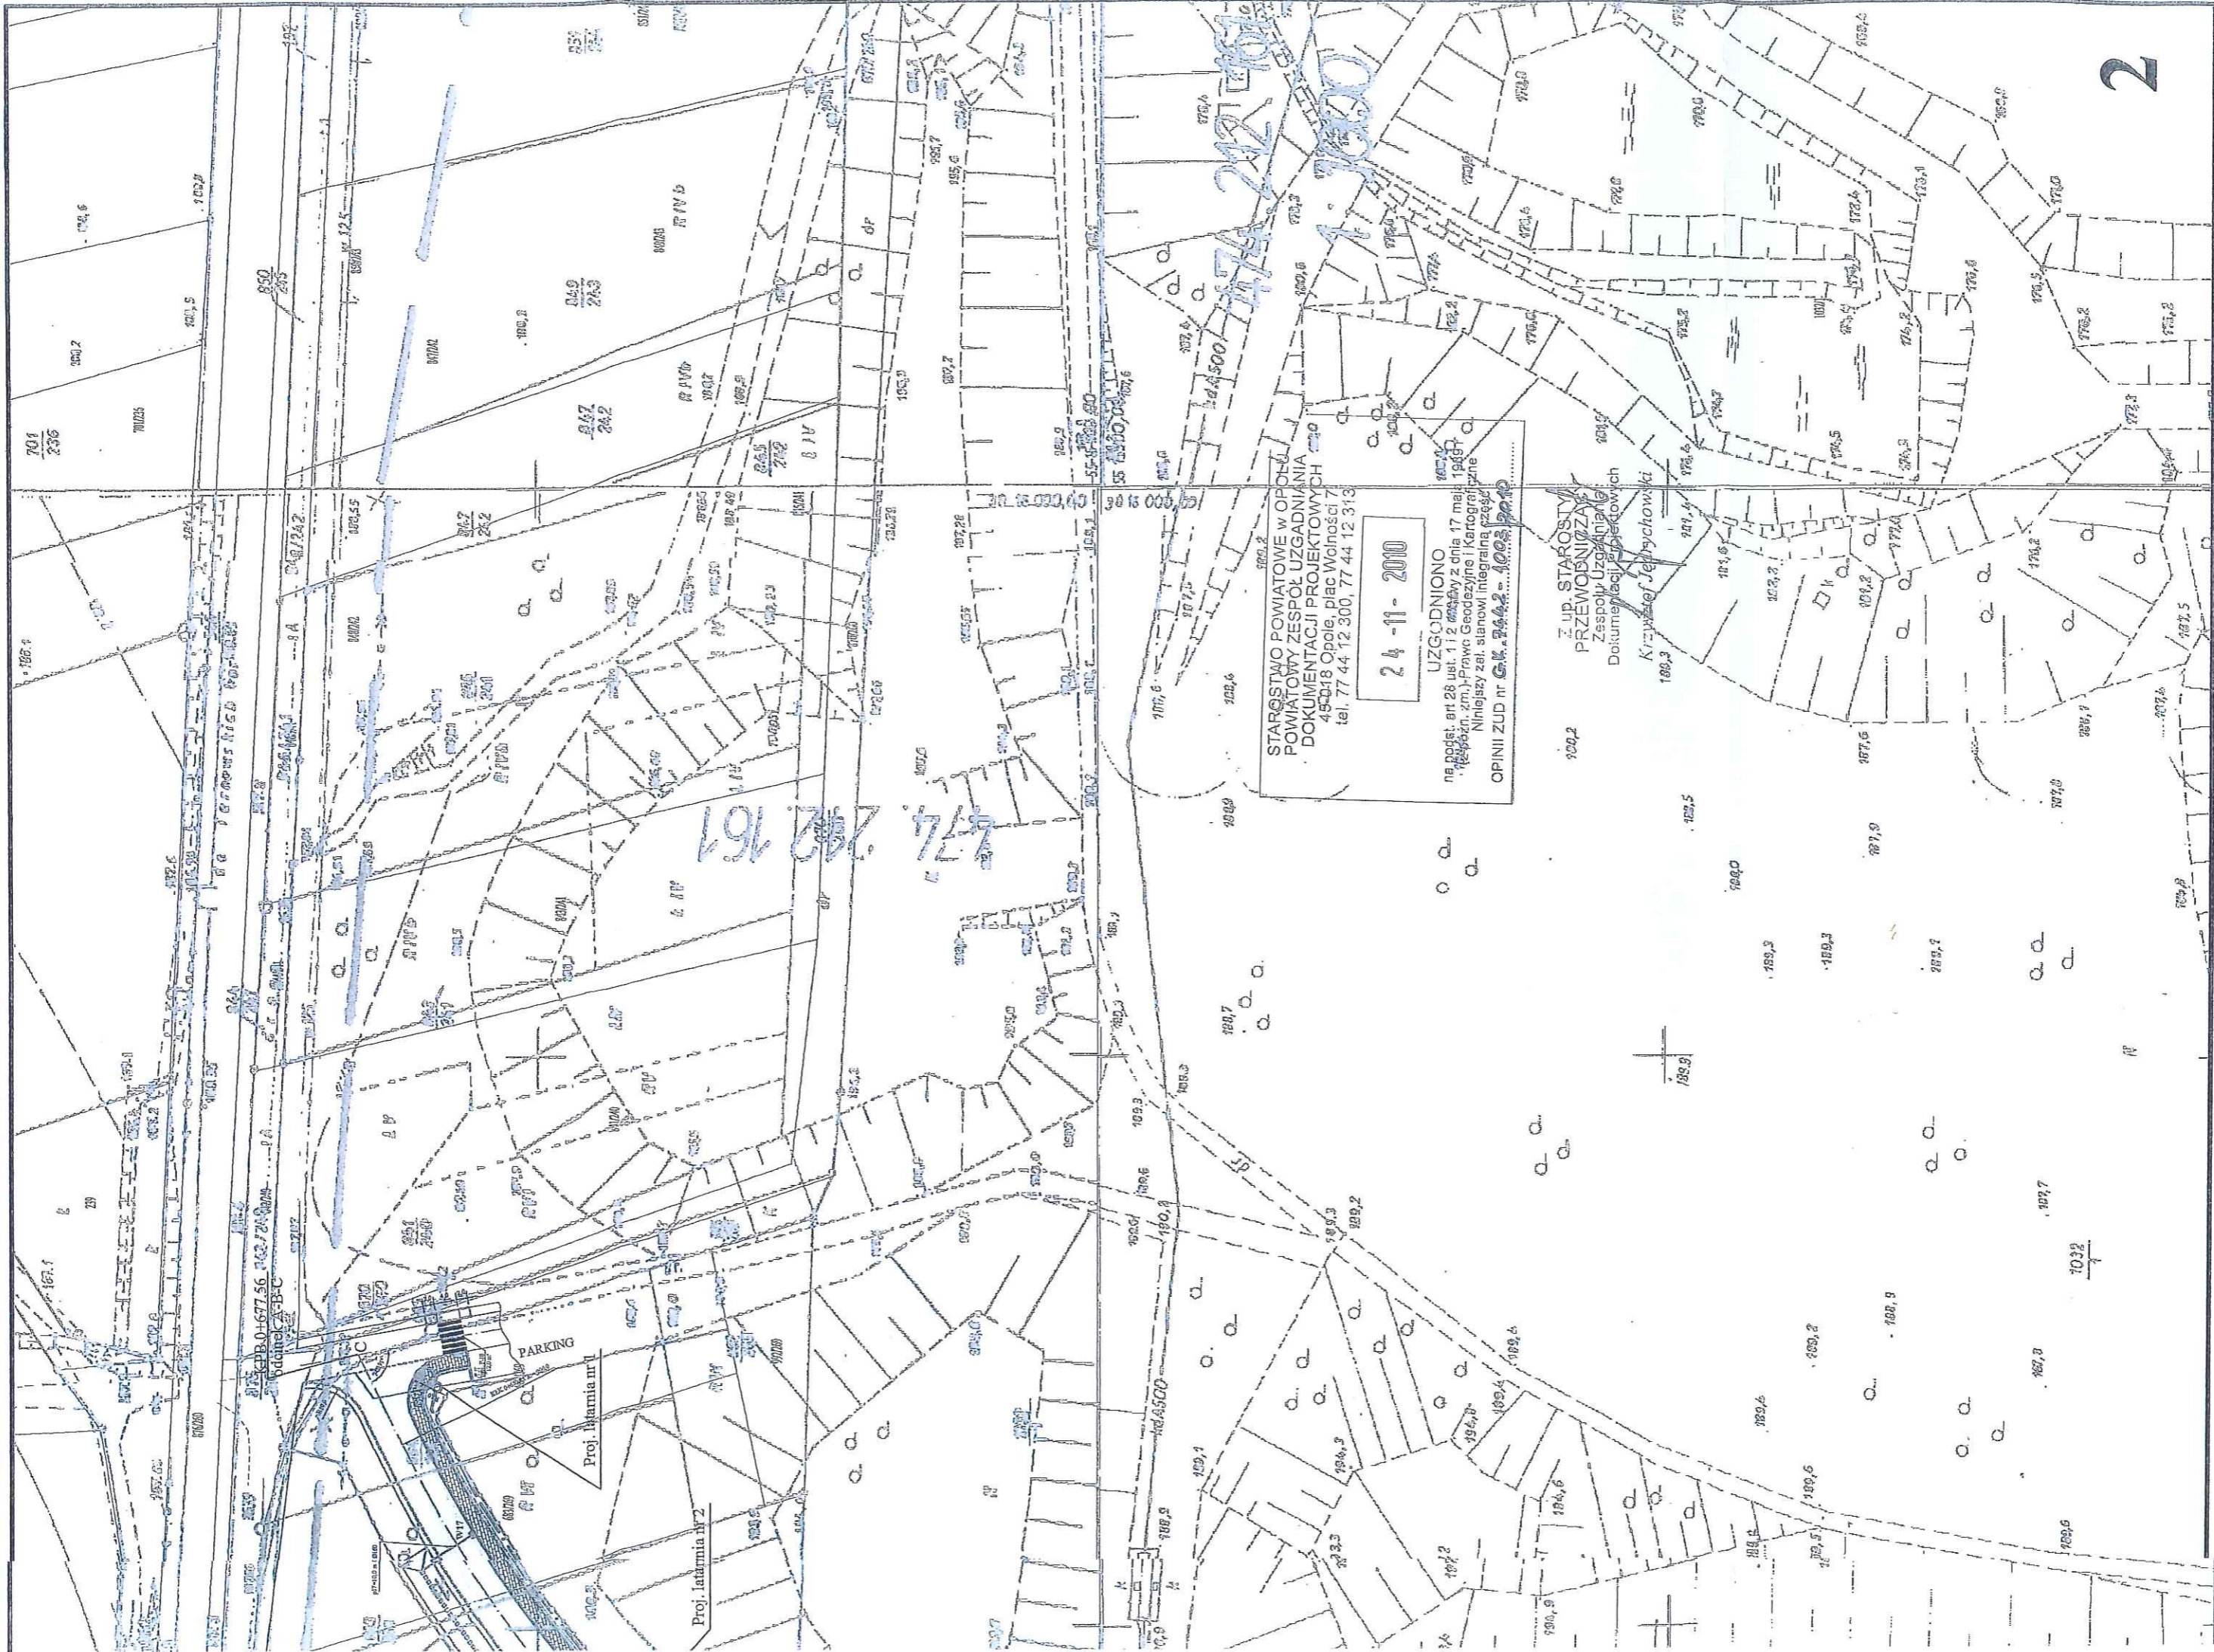

2

STAROSTWO POWIATOWE w OPOLE
 POWIATOWY ZESPÓŁ UZGADNIANIA
 DOKUMENTACJI PROJEKTOWYCH
 45-018 Opole, plac Wolności 7
 tel. 77 44 12 300, 77 44 12 313

24-11-2010

UZGODNIONO
 na podst. art 28 ust. 1 i 2 ustawy z dnia 17 m. 1989 r.
 (Dz. U. z 1990 r. zm.) - Prawo Geodezyjne i Kartograficzne
 Niniejszy zał. stanowi integralną część
 OPINII ZUD nr ~~OK. 244.2~~ **1003.2010**

Z up. STAROSTY
 PRZEWODNICZA
 Zespołu Uzgodniania
 Dokumentacji Projektowych
 Krzysztof Jędrzejowski

161 162 167

PARKING

Proj. Iniamia nr 1

Proj. Iniamia nr 2



1032

